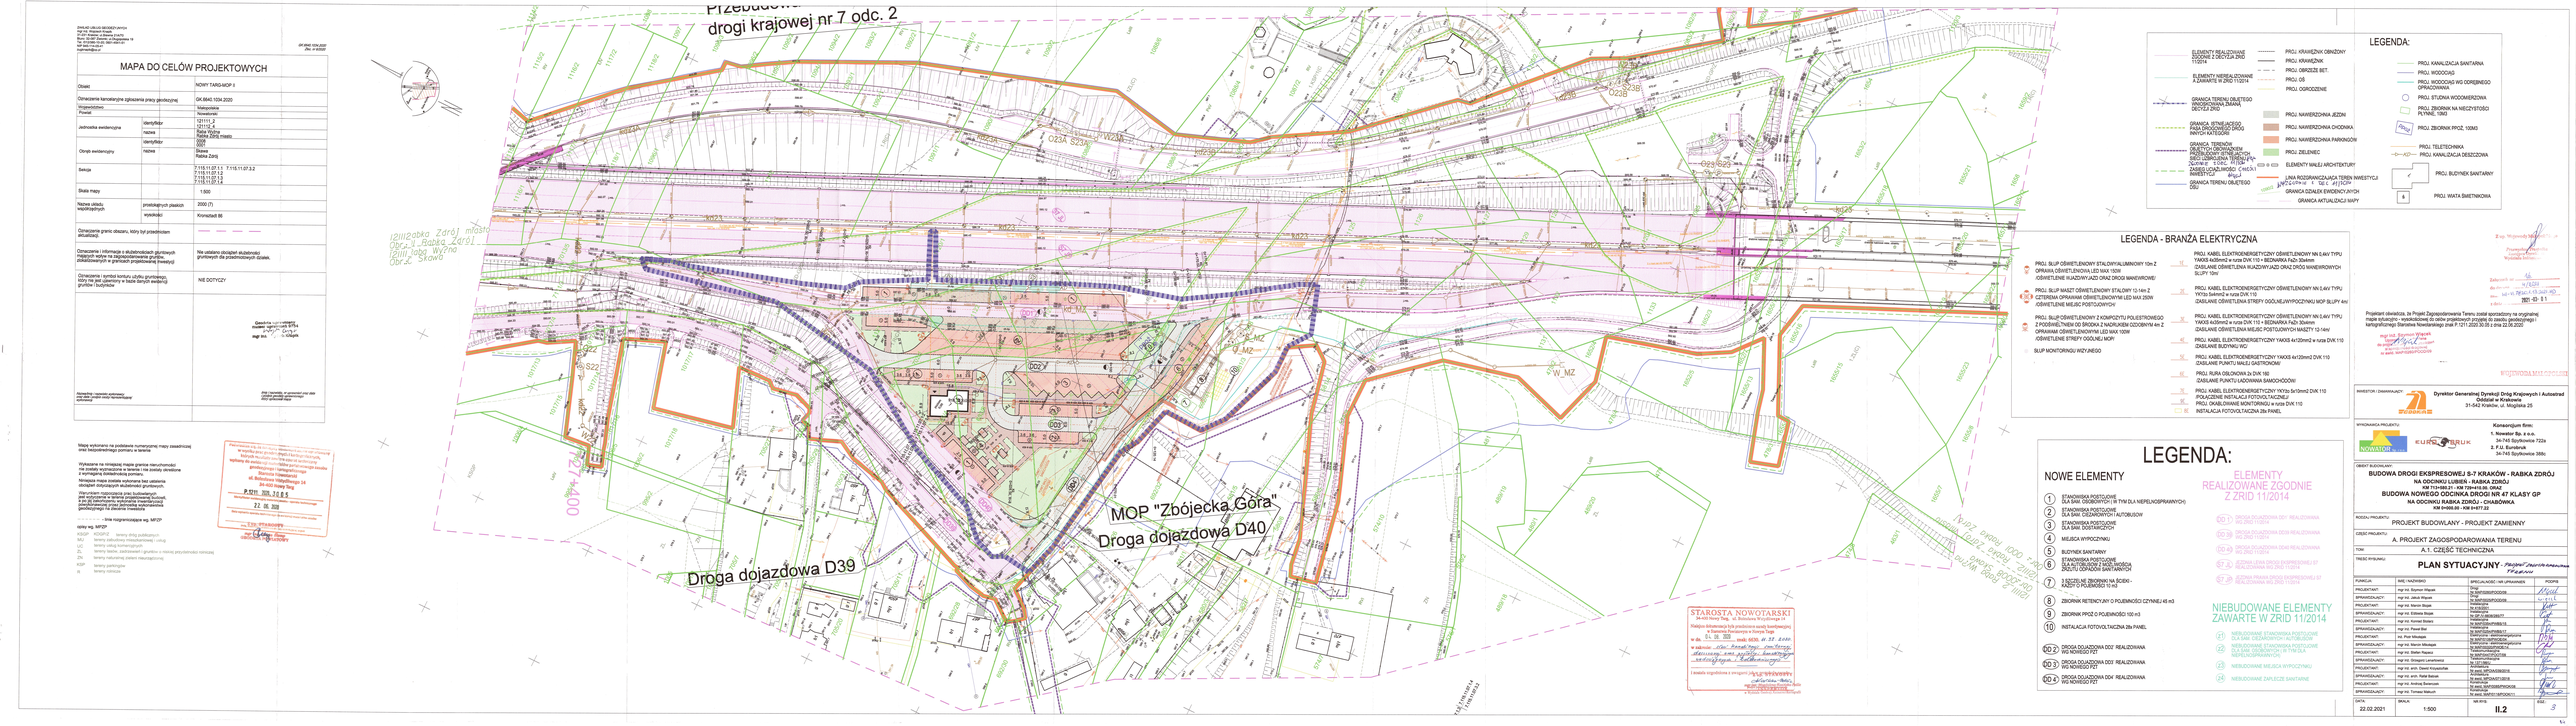


GK.6642.1034.2020
Zlec. nr 20/2021

MAPA DO CELÓW PROJEKTOWYCH

Obiekt		NOWY TARG-MOP II
Oznaczenie kancelaryjne zgłaszania pracy geodezyjnej		GK.6642.1034.2020
Województwo		Małopolskie
Powiat		Nowotarski
Jednostka ewidencyjna	identyfikator	121111_2
Sekcja		1: T.115.11.07.1-2, T.115.11.07.3-2, T.115.11.07.1-2, T.115.11.07.1-4, T.115.11.07.1-2
Skala mapy		1:500
Nazwa układu współrzędnych	prostokątnych płaskich	2000 (7)
	wysokości	Kronsztadt 86
Oznaczenie granic obszaru, który był przedmiotem aktualizacji		
Oznaczenie i informacje o dodatkowych punktach osnowy wpisy na zagospodarowanie gruntu, podziałkowych w granicach projektowanej inwestycji		Nie ustalano dodatkowych dodatkowej gruntowych dla przedmiotowych działek.
Oznaczenie i symbol konturu użytku gruntowego, który nie jest ujawniony w bazie danych ewidencji gruntów i budynków		NIE DOTYCZY

Geodeta uprawniony
mgr inż. Wojciech Kisiała
upr. nr 9/2013
dnia 22.02.2021 r. godz. 11.00

Kierownik / operator wykonawcy
(imię i nazwisko oraz podpis kierownika)
wykonawcy

Pole zapisane na poprzednich map oraz dodatkowe informacje
(imię i nazwisko oraz podpis)

Mapa wykonano na podstawie numerycznej mapy zasadniczej oraz bezpośredniego pomiaru w terenie.

Wyrażamy na niniejszą mapę granice nieruchomości
Nr działki ewidencyjnej oraz granice nie zostały określone
z wymogami dotyczącymi pomiaru.

Niniejsza mapa została wykonana bez ustalenia obsługiwi obsługiwych działkowi gruntowych.

Warunkami rozpoczęcia prac budowlanych
w pasie drogowym jest uzyskanie zezwolenia
a w tej jednostkowej wydanie inwentaryzacji
powykonawczej przez jednostkę wykonawczą
geodezyjnego na dawnie inwestycji

– linia rozgraniczająca wg. MPZP

oznaczenia wg. MPZP

KDGP KDGP/Z tereny dróg publicznych
MU tereny zabudowy mieszkaniowej i usług
U tereny usług komercyjnych
ZL tereny rolnicze, zadrzewień i gruntów o niskiej przydatności rolniczej
ZN tereny naturalnej zieleni nieurządzonej
KSP tereny parkingów
tr tereny rolnicze



STAROSTA NOWOTARSKI
34-400 Nowy Targ, ul. Bolesława Wstydliwego 14

LEGENDA:

- ELEMENTY REALIZOWANE ZGODNIE Z DECYZJĄ ZRID 11/2014
- ELEMENTY NIEREALIZOWANE A ZGODNIE W ZRID 11/2014
- GRANICA TERENU OBJĘTEGO DECYZJĄ ZRID
- GRANICA ISTNIEJĄCEGO PASA DROGOWEGO DRÓG WYŻSZYCH KATEGORII
- GRANICA TERENÓW PRZEZNACZONYCH POD PRZEJĘCIE NA RZECZ SKARBU PAŃSTWA
- GRANICA TERENU OBJĘTEGO DECYZJĄ ZRID
- PROJ. KRAWĘŻNIK OBNIŻONY
- PROJ. KRAWĘŻNIK
- PROJ. OBRZEŻE BET.
- PROJ. OŚ
- PROJ. OGRODZENIE
- PROJ. NAWIERZCHNIA JEZDNI
- PROJ. NAWIERZCHNIA CHODNIKA
- PROJ. NAWIERZCHNIA PARKINGÓW
- PROJ. ZIELEŃIEC
- ELEMENTY MAŁEJ ARCHITEKTURY
- LINIA ROZGRANICZAJĄCA TEREN INWESTYCJI
- GRANICA OZNAKI EWIDENCYJNYCH
- GRANICA AKTUALIZACJI MAPY
- PROJ. KANALIZACJA SANITARNA
- PROJ. WODOCIĄG
- PROJ. WODOCIĄG WG ODREBNEGO OPRACOWANIA
- PROJ. STUDNIA WODOMIERZOWA
- PROJ. ZBIORNIK NA NIECZYSTOŚCI PŁYNNE 10M3
- PROJ. ZBIORNIK PPOŻ. 100M3
- PROJ. TELETECHNIKA
- PROJ. KANALIZACJA DESZCZOWA
- PROJ. BUDYNEK SANITARNY
- PROJ. WATA ŚMIETNIKOWA

LEGENDA - BRANŻA ELEKTRYCZNA

- PROJ. SŁUP OŚWIETLENIOWY STALOWY/ALUMINOWY 10m Z OPRAWĄ OŚWIETLENIOWĄ LED MAX 150W (OŚWIETLENIE WJAZDU/WYJAZD ORAZ DROGI MANEWROWEJ)
- PROJ. SŁUP MASZT OŚWIETLENIOWY STALOWY 12-14m Z CZTEREMA OPRAWAMI OŚWIETLENIOWYMI LED MAX 250W (OŚWIETLENIE MIEJSC POSTOJOWYCH)
- PROJ. SŁUP OŚWIETLENIOWY Z KOMPOZYTU POLIESTROWEGO Z PODSWIETLTNEM DO BRODKA Z NADRUKIEM CZOGNYM we Z OPRAWAMI OŚWIETLENIOWYM LED MAX 100W (OŚWIETLENIE STREFY OGÓLNEJ MOP)
- SŁUP MONITORINGU WIZYJNEGO
- PROJ. KABEL ELEKTROENERGETYCZNY OŚWIETLENIOWY NN 0,4kV TYPU YAKXS 4x25mm2 w rurze DVK 110 + BEZNARĘ PAŃ 35x4mm (DZIELANIE OŚWIETLENIA WJAZDU/WYJAZDU ORAZ DROGI MANEWROWYCH)
- PROJ. KABEL ELEKTROENERGETYCZNY OŚWIETLENIOWY NN 0,4kV TYPU YKYżo 5x4mm2 w rurze DVK 110 (DZIELANIE OŚWIETLENIA STREFY OGÓLNEJ/WYPOCZYNKU MOP SŁUPY 4m)
- PROJ. KABEL ELEKTROENERGETYCZNY OŚWIETLENIOWY NN 0,4kV TYPU YAKXS 4x35mm2 w rurze DVK 110 + BEZNARĘ PAŃ 35x4mm (DZIELANIE OŚWIETLENIA MIEJSC POSTOJOWYCH MASZTY 12-14m)
- PROJ. KABEL ELEKTROENERGETYCZNY YAKXS 4x120mm2 w rurze DVK 110 (DZIELANIE BUDYNKU WC)
- PROJ. KABEL ELEKTROENERGETYCZNY YAKXS 4x120mm2 DVK 110 (DZIELANIE PUNKTU MAŁEJ GASTRONOMII)
- PROJ. RURA OSŁONOWA 2x DVK 160 (DZIELANIE PUNKTU ŁADOWANIA SAMOCHODÓW)
- PROJ. KABEL ELEKTROENERGETYCZNY YKYżo 5x10mm2 DVK 110 (PODACZENIE INSTALACJI FOTOWOLTAICZNEJ)
- PROJ. OKABLOWANIE MONITORINGU w rurze DVK 110
- INSTALACJA FOTOWOLTAICZNA 2Ib PANEL

LEGENDA:

NOWE ELEMENTY

1. STANOWISKA POSTOJOWE DLA OSÓB NIEPEŁNOSPRAWNYCH
